


NR 1k

[illegible]

WBUDOWANO NA BUDOWIE
MIĘDZYPOKOLENIOWE CENTRUM EDUKACJI
UL. RADOŚNA 11 WARSZAWA

| REWIZJA | | |
|---------|------|------|
| LP. | OPIS | DATA |

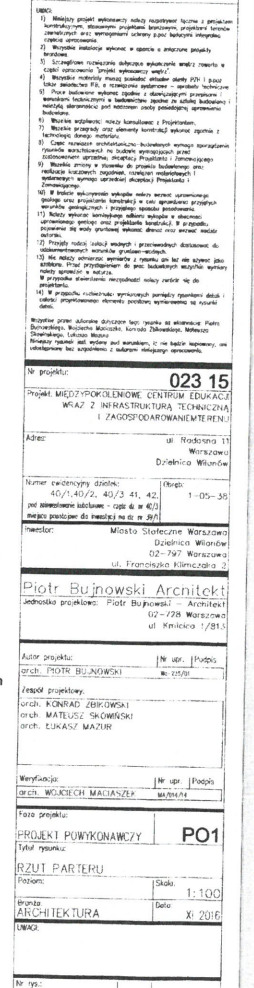



**DOKUMENTACJA
POWYKONAWCZA**

|---------|------|------|
| REWIZJA | | |
| LP. | OPIS | DATA |

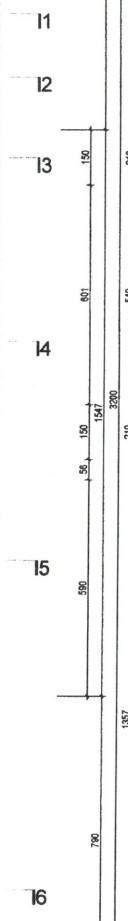


| | |
|----------|--------|
| MCE PO A | Rzut 1 |
|----------|--------|

DOKUMENTACJA
POWYKONAWCZA

| | |
|----------|--------|
| MCE PO A | Rzut 1 |
|----------|--------|

VR 1 n

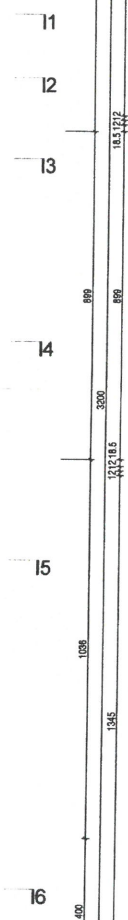

Skanska S.A.
Kierownik Robót Budowlanych
[Signature]
Kamil Gierulski

DOKUMENTACJA
POWYKONAWCZĄ[illegible]